



Géomètres-Experts DPLG Associés  
Claude Paris  
Daniel Dru  
Benjamin Boocoelet  
Gaëlle Bordon

Siège social  
11, rue Edouard Vaillant  
BP 61912  
37019 Tours Cedex 1  
Tel : 02 47 05 46 74  
Fax : 02 47 05 50 10  
geoplus@geoplus.pro

Activités  
Borinage / Expertise foncière  
Copropriété / Division en volume  
Urbanisme opérationnel  
Aménagement / Division foncière  
Topographie / Levés d'Architecture  
Scanner 3D / Réalité Virtuelle  
Bureau d'étude VRD et Paysage  
Maîtrise d'oeuvre Infrastructure  
Urbanisme / Etude Paysagère

**PA3- PLAN DE L'ÉTAT ACTUEL**  
[Art. R.441-4 1° du Code de l'Urbanisme]



Rue Amélia Earhart, Rue Charles Lindbergh  
Commune de SORIGNY (37250)

ISOPARC II

Centre routier

DATE	SYSTEME	CADASTRE
14/02/2023	Station base : GPS	Section : YD
ECHELLE 1/500	Coordonnées : NTF - Lambert II	Numéros : voir nota
DOSSIER 545L(34)	Nivellement : NGF IGN69	Superficie totale P.A. : 52 262m²


MODIFICATIONS	IND. DATE OBSERVATIONS
A	14/02/2023 Edition origine

FICHER
545L(34)-PA3_2023.dwg

N° PLAN  
**PA3**



Parcelles dans le périmètre du P.A. :  
YD n°243 à 246, 248p, 249p, 251, 252, 254, 256, 258p, 259 à 267, toutes les parcelles sont la propriété de la C.C.T.V.I.

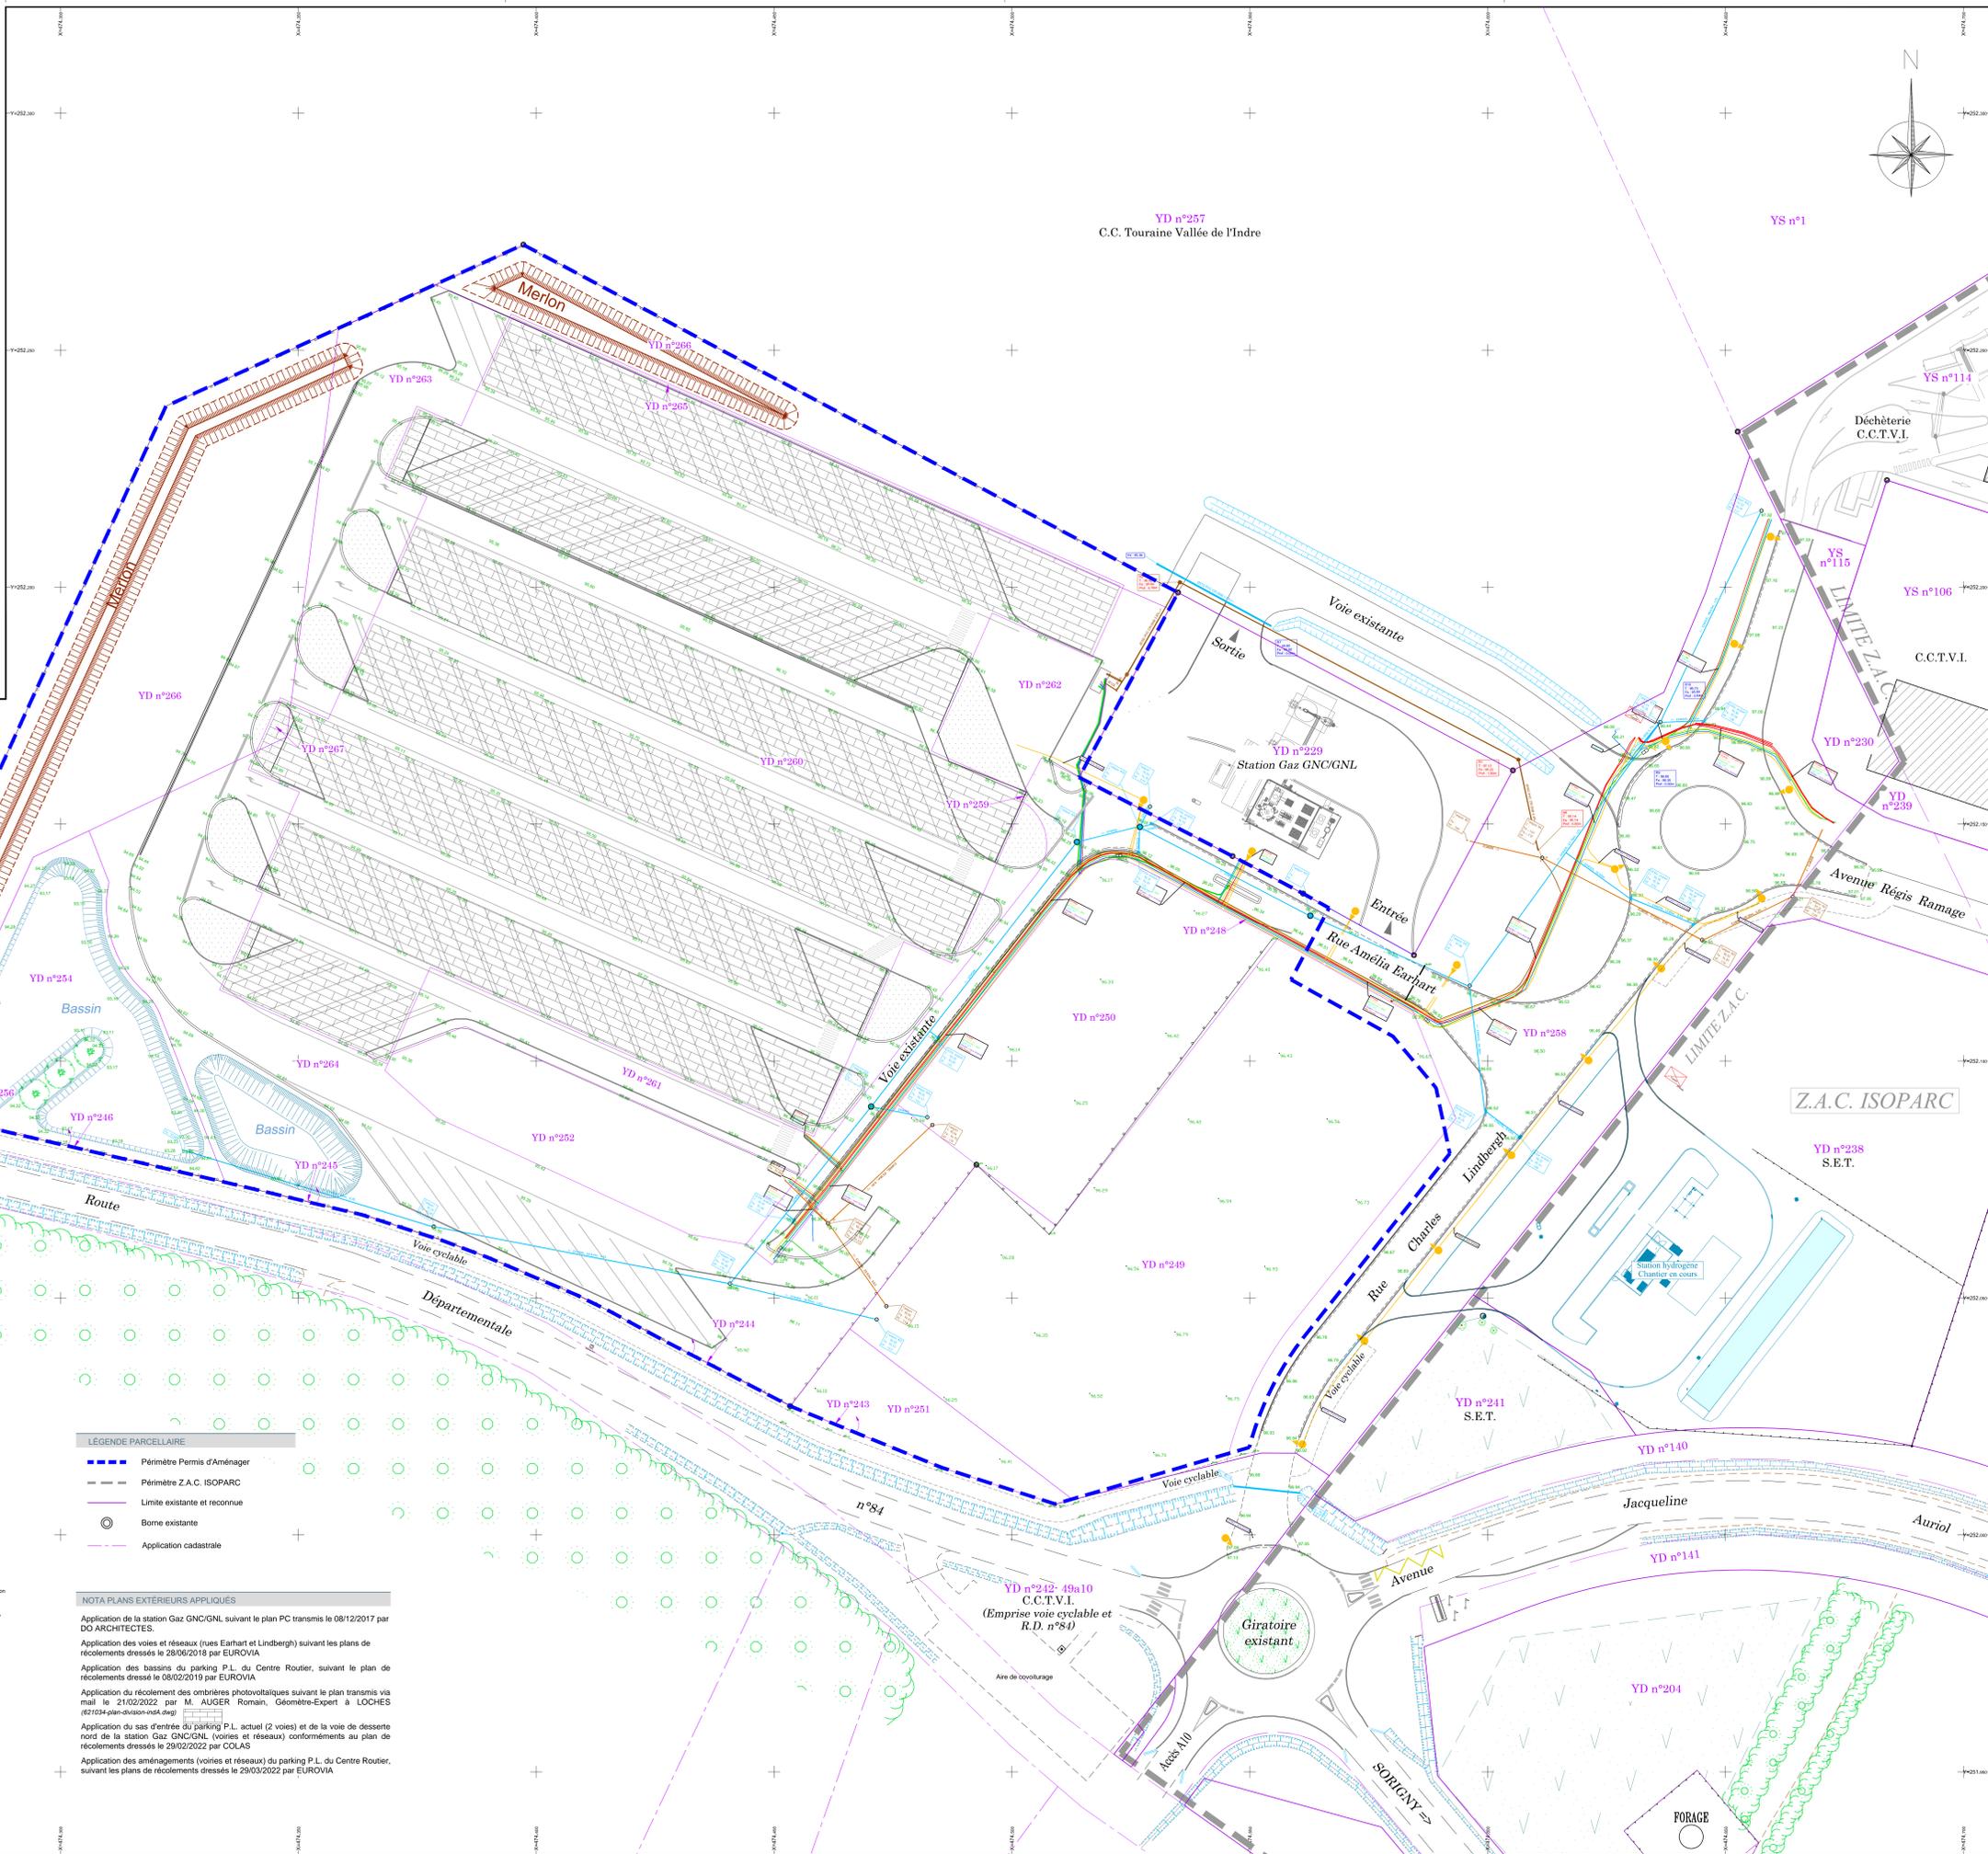

**LÉGENDE TOPOGRAPHIE**

	Bâtiment		Bâtiment léger		Mur		Mur talut		Mur de soutènement		Culvert		Voies bordées hautes		Voies bordées basses		Bord de route		Chemin		Différence de nature		Cours d'eau		Signalisation horizontale		Application cadastrale		Talus		Fosse		Halle		Halle vide / Bois		Autre toits		Autres toits		Autres toits	
--	----------	--	----------------	--	-----	--	-----------	--	--------------------	--	---------	--	----------------------	--	----------------------	--	---------------	--	--------	--	----------------------	--	-------------	--	---------------------------	--	------------------------	--	-------	--	-------	--	-------	--	-------------------	--	-------------	--	--------------	--	--------------	--

**LÉGENDE PARCELLAIRE**

	Périmètre Permis d'Aménager
	Périmètre Z.A.C. ISOPARC
	Limite existante et reconnue
	Borne existante
	Application cadastrale

**NOTA PLANS EXTERIEURS APPLIQUES**

Application de la station Gaz GNC/GNL suivant le plan PC transmis le 08/12/2017 par DO ARCHITECTES.

Application des voies et réseaux (rues Earhart et Lindbergh) suivant les plans de récolements dressés le 28/06/2018 par EUROVIA

Application des bassins du parking P.L. du Centre Routier, suivant le plan de récolements dressé le 08/02/2019 par EUROVIA


Application du sas d'entrée du parking P.L. actuel (2 voies) et de la voie de desserte nord de la station Gaz GNC/GNL (voies et réseaux) conformément au plan de récolements dressés le 29/02/2022 par COLAS

Application des aménagements (voies et réseaux) du parking P.L. du Centre Routier, suivant les plans de récolements dressés le 29/03/2022 par EUROVIA